

3.30


**UNIVERSITE PARIS X**  
**CENTRE UNIVERSITAIRE**  
**DE ST-QUENTIN-EN-YVELINES**


**PLAN DE RECOLEMENT**

<b>PLAN D'IMPLANTATION</b>	<b>N° 1</b>
	Date : 12/09/1988 Ech : 1/200e

MAITRE D'OUVRAGE  
 ETAT - MINISTERE DE L'EDUCATION NATIONALE  
 SCARIF, 10 rue Cassin 75206 PARIS CEDEX 02  
 MANDATAIRE DU MAITRE D'OUVRAGE  
 S.A.N. - 2, avenue des 4 Parcs du Roi MONTIGNY-LE-BRETONNEUX - 78184 ST-QUENTIN-EN-YVELINES CEDEX

ARCHITECTES  
 ATELIER JACQUES LEVY - 32 rue Monsieur-le-Prince 75006 PARIS  
 ENTREPRISE  
 BOUTONNAT ET CHARLOT - 23, avenue Victor-Hugo 75116 PARIS

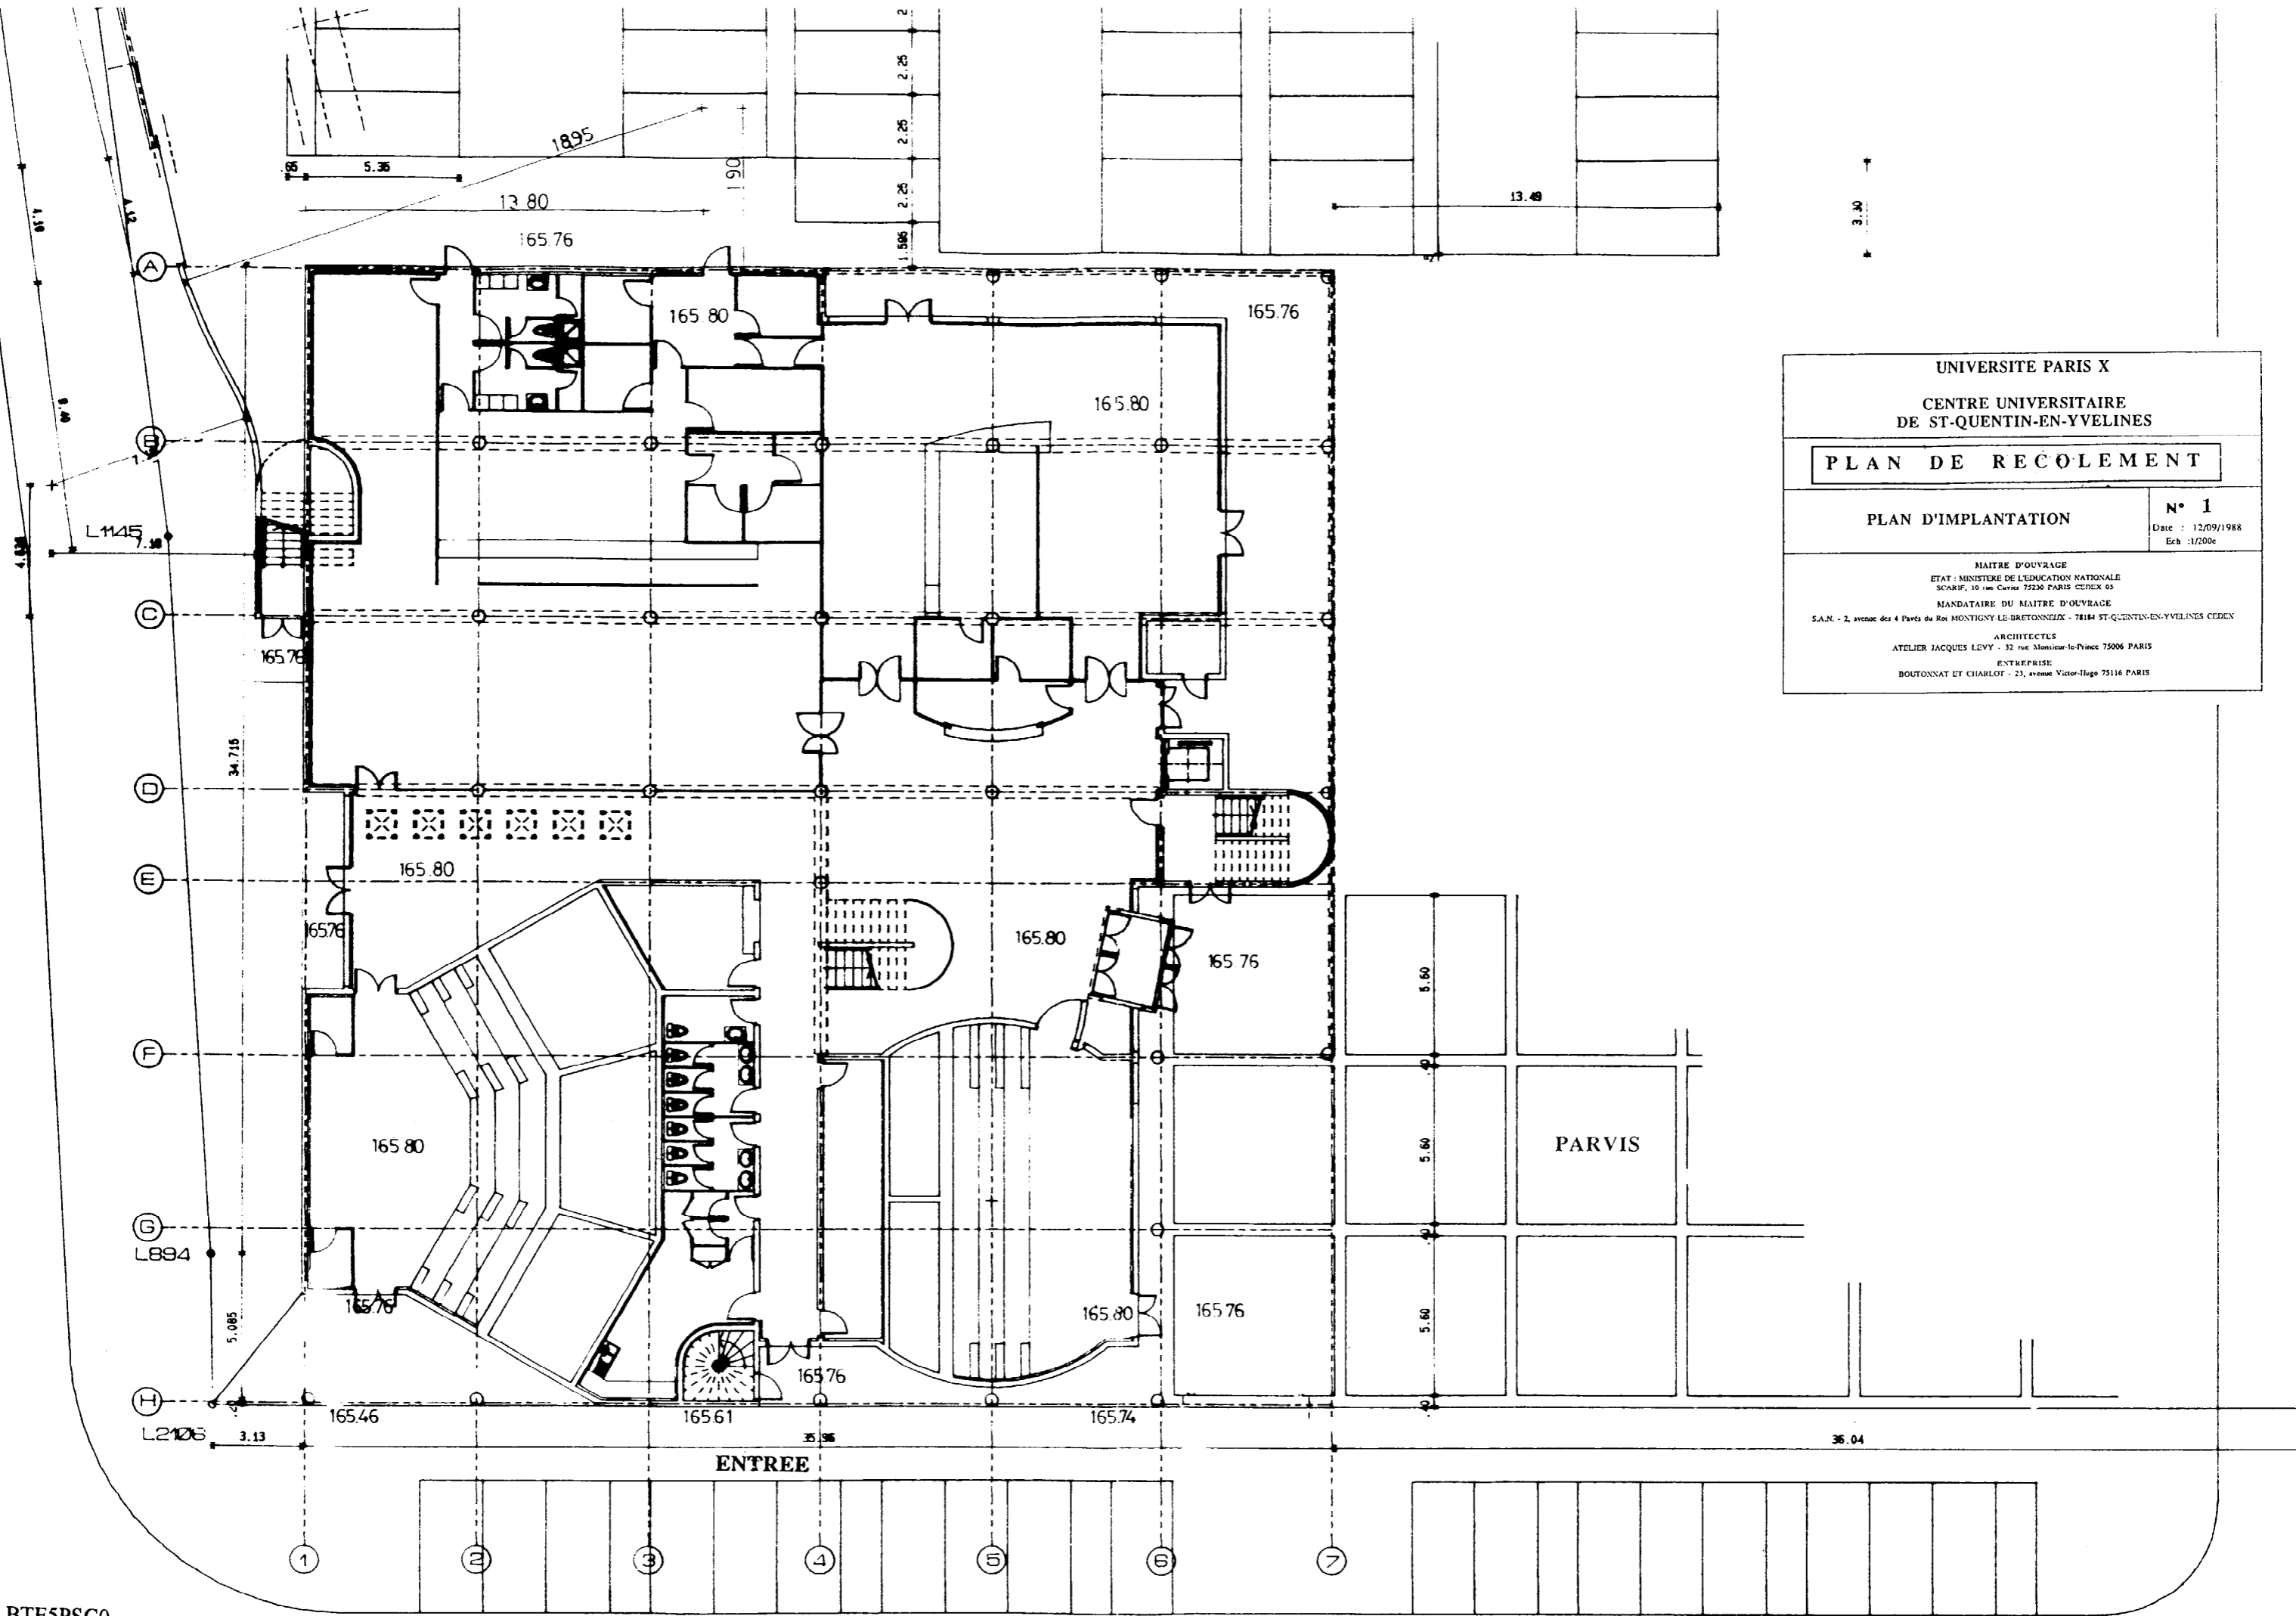

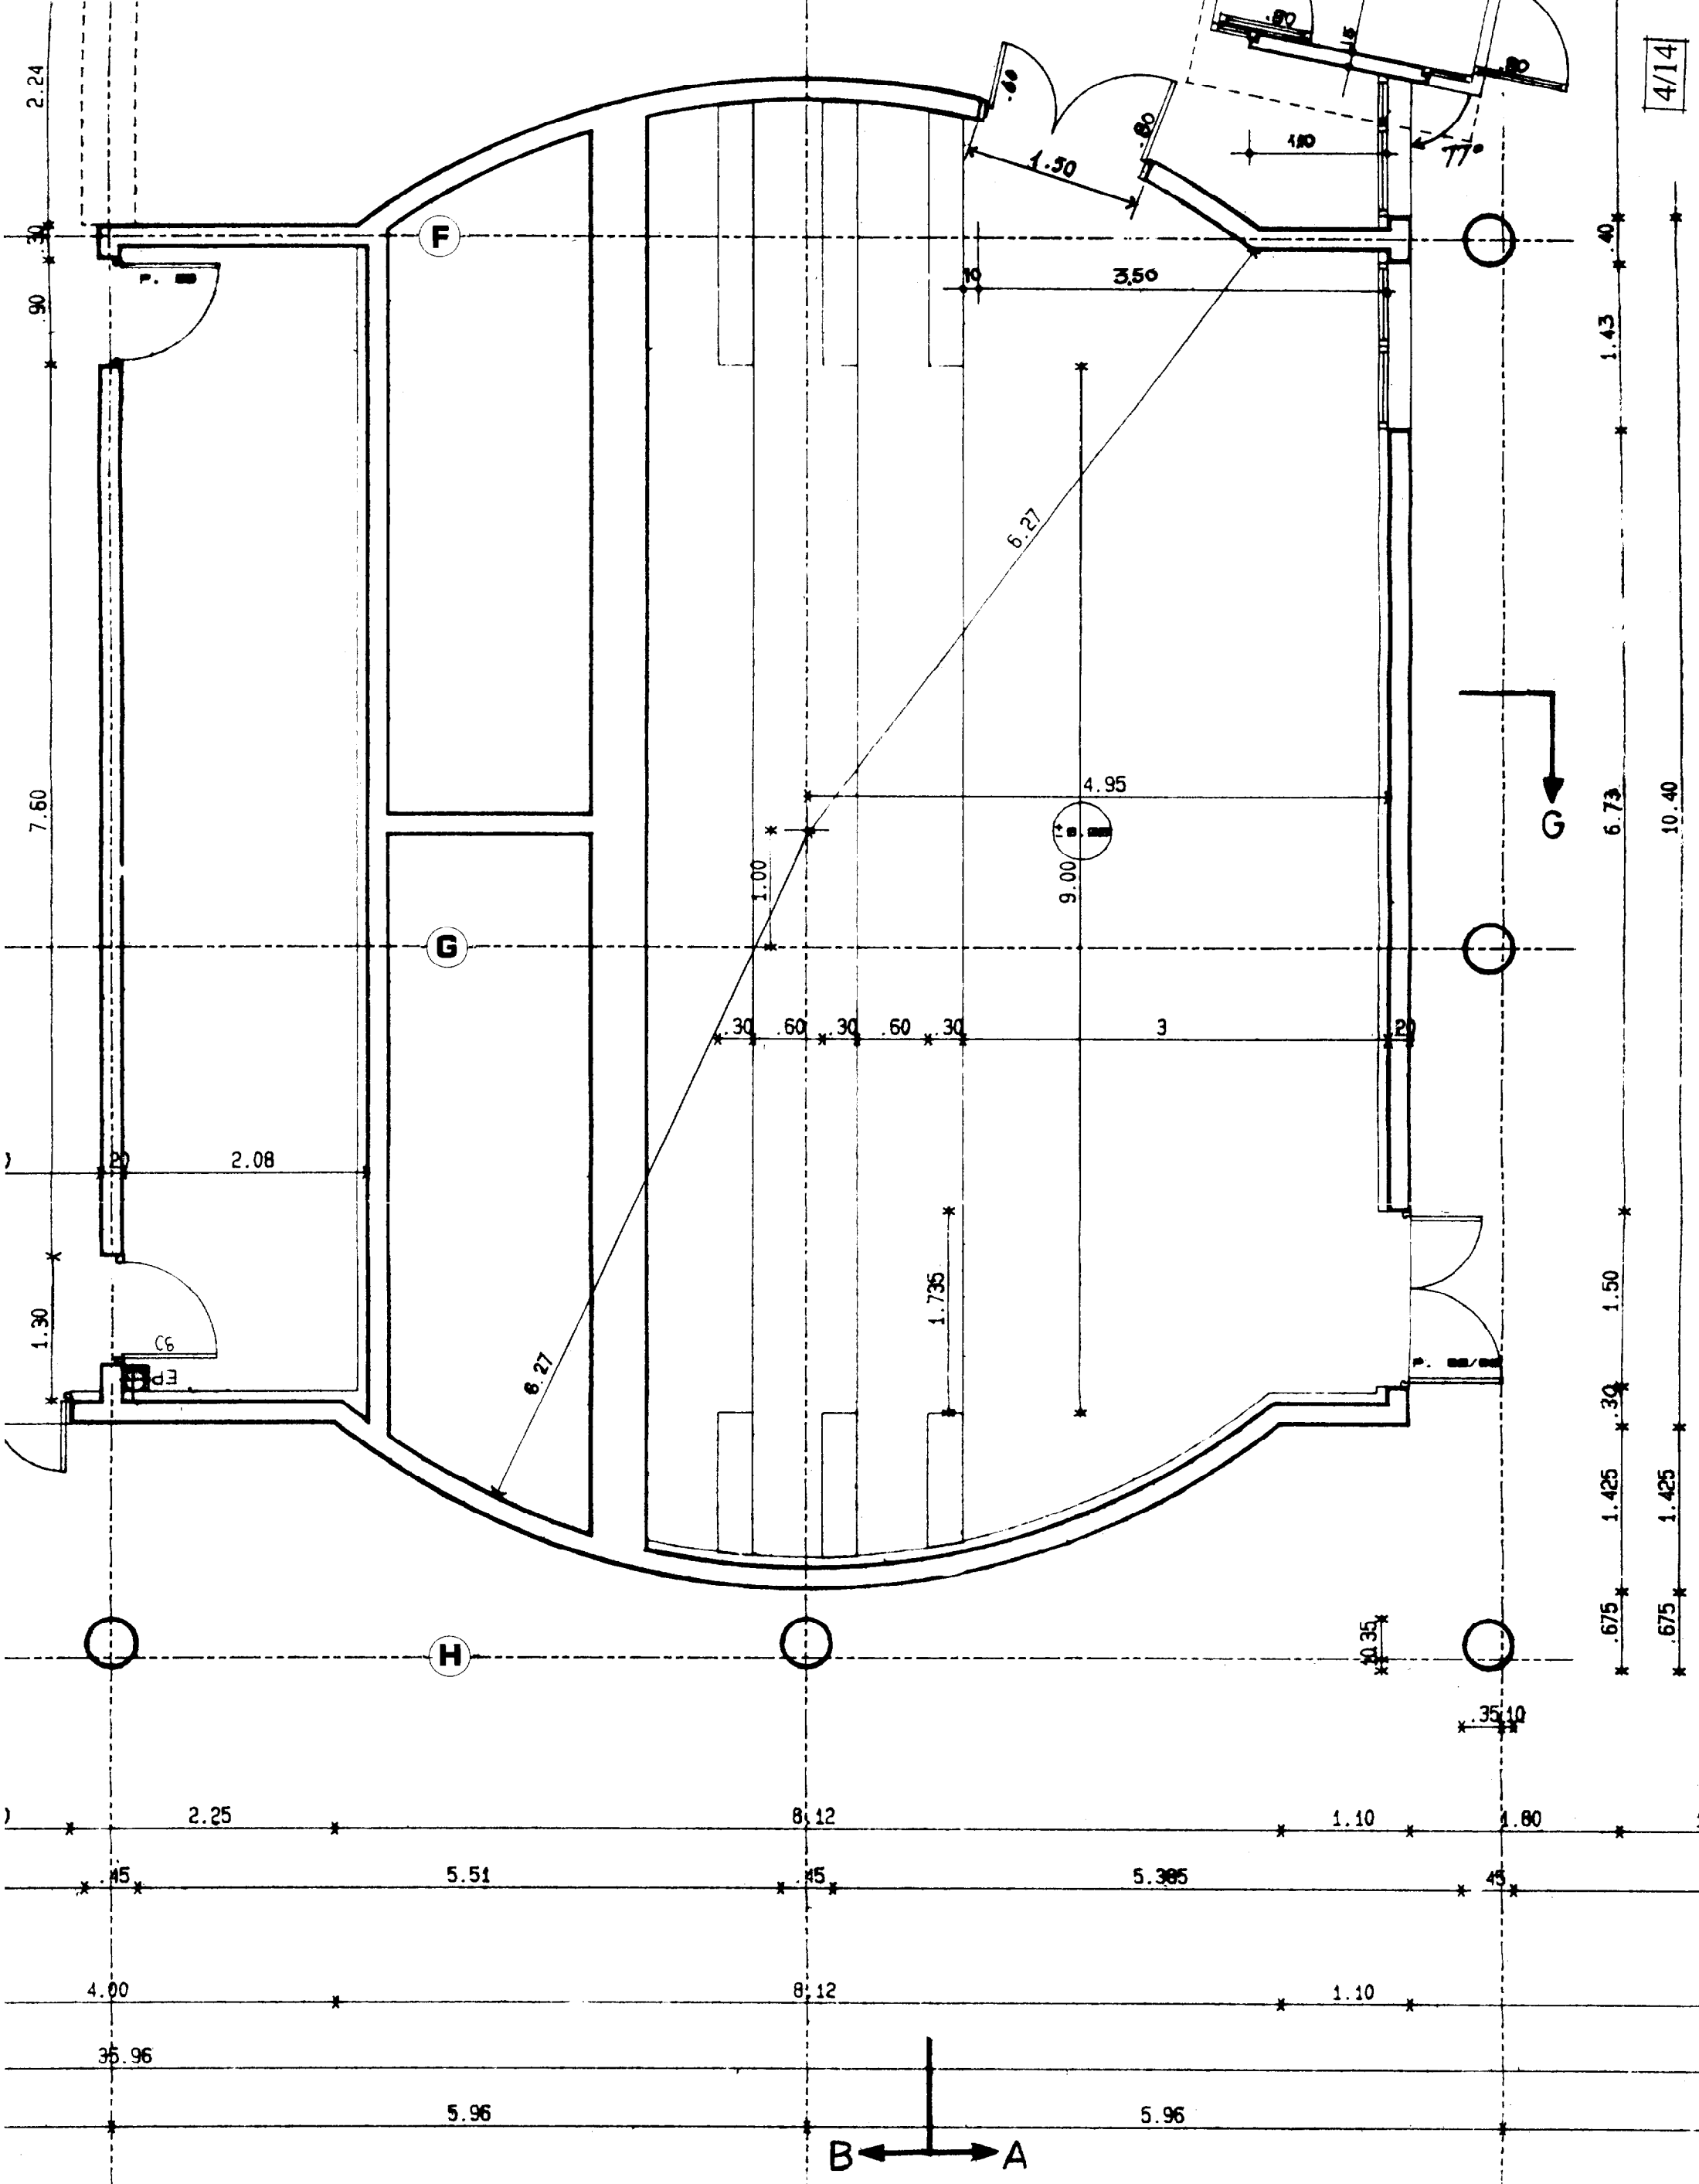


UNIVERSITE PARIS X  
 CENTRE UNIVERSITAIRE  
 DE ST-QUENTIN-EN-YVELINES

**PLAN DE RECOLEMENT**

PLAN REZ-DE-CHAUSSEE  
 FILE F,G,H

N° 3  
 Date : 12/09/1988  
 Ech : 1/50e

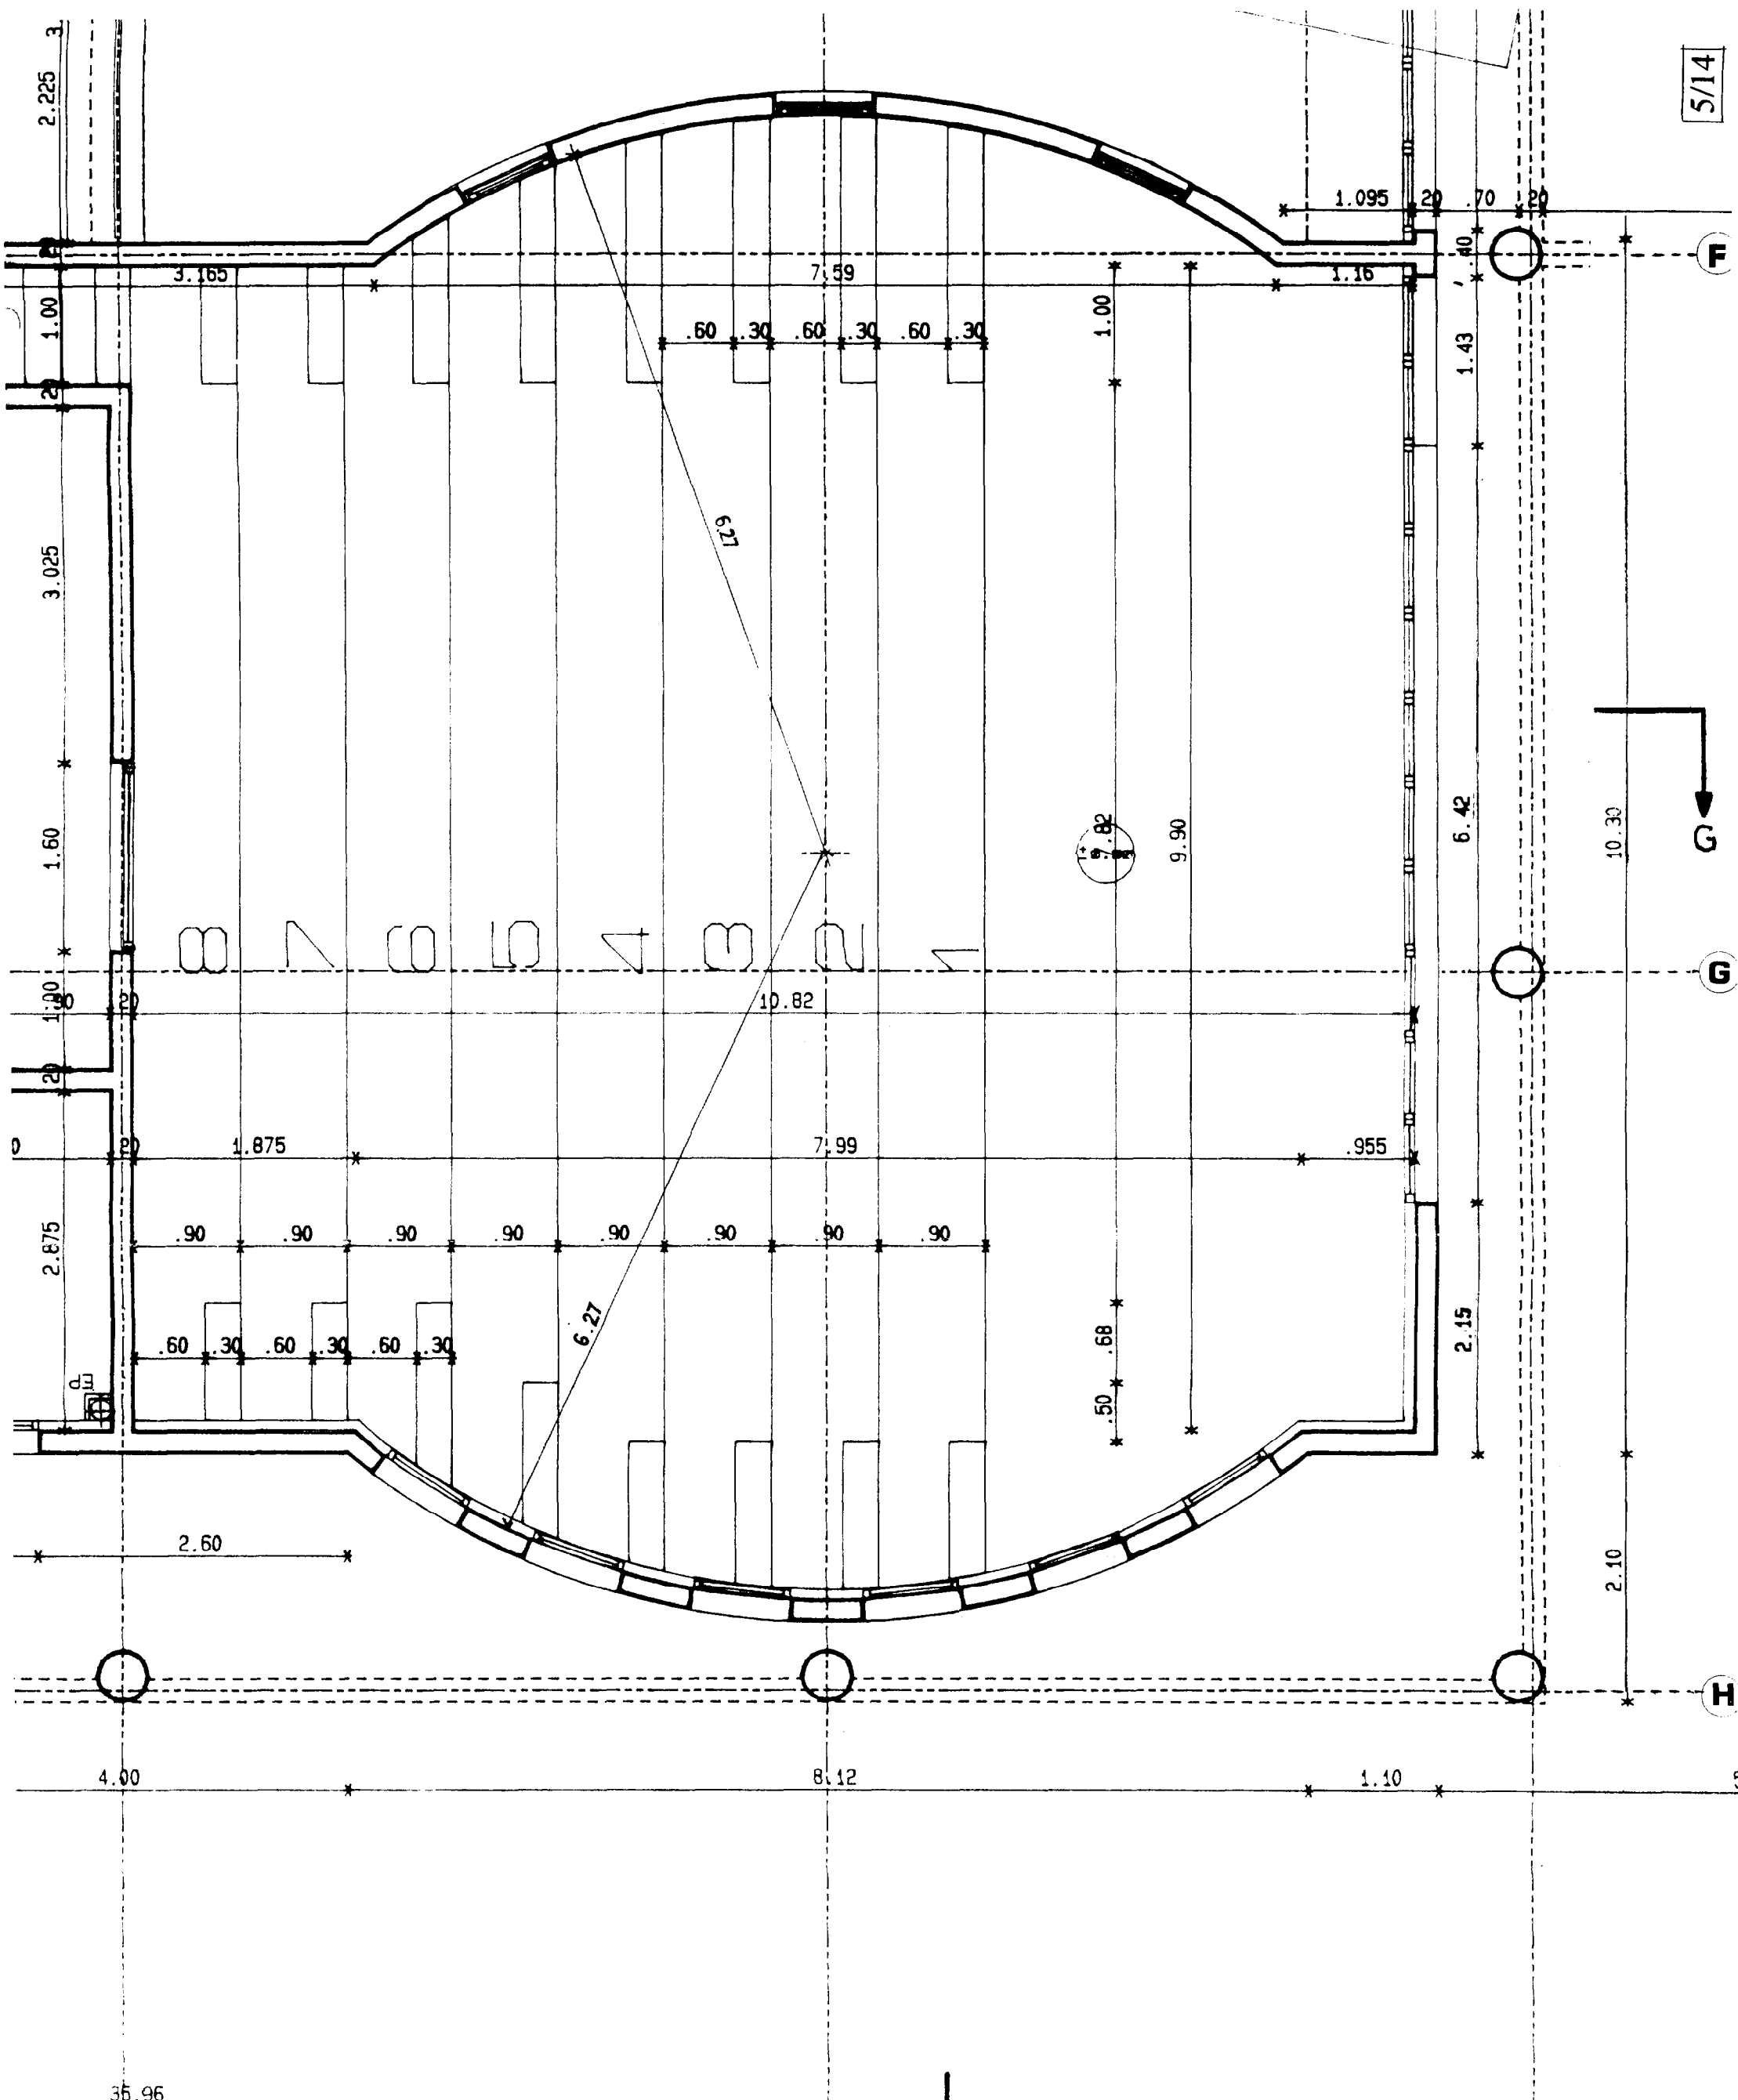

4

5


6

UNIVERSITE PARIS X	
CENTRE UNIVERSITAIRE DE ST-QUENTIN-EN-YVELINES	
<b>PLAN DE RECOLEMENT</b>	
PLAN 1er ETAGE	N° 6
FILE F,G,H	Date : 12/09/1988
	Ech : 1/50e

PLAN DE RECOLEMENT

COUPE AA

N° 13  
Date : 12/09/1988  
Ech : 1/50e

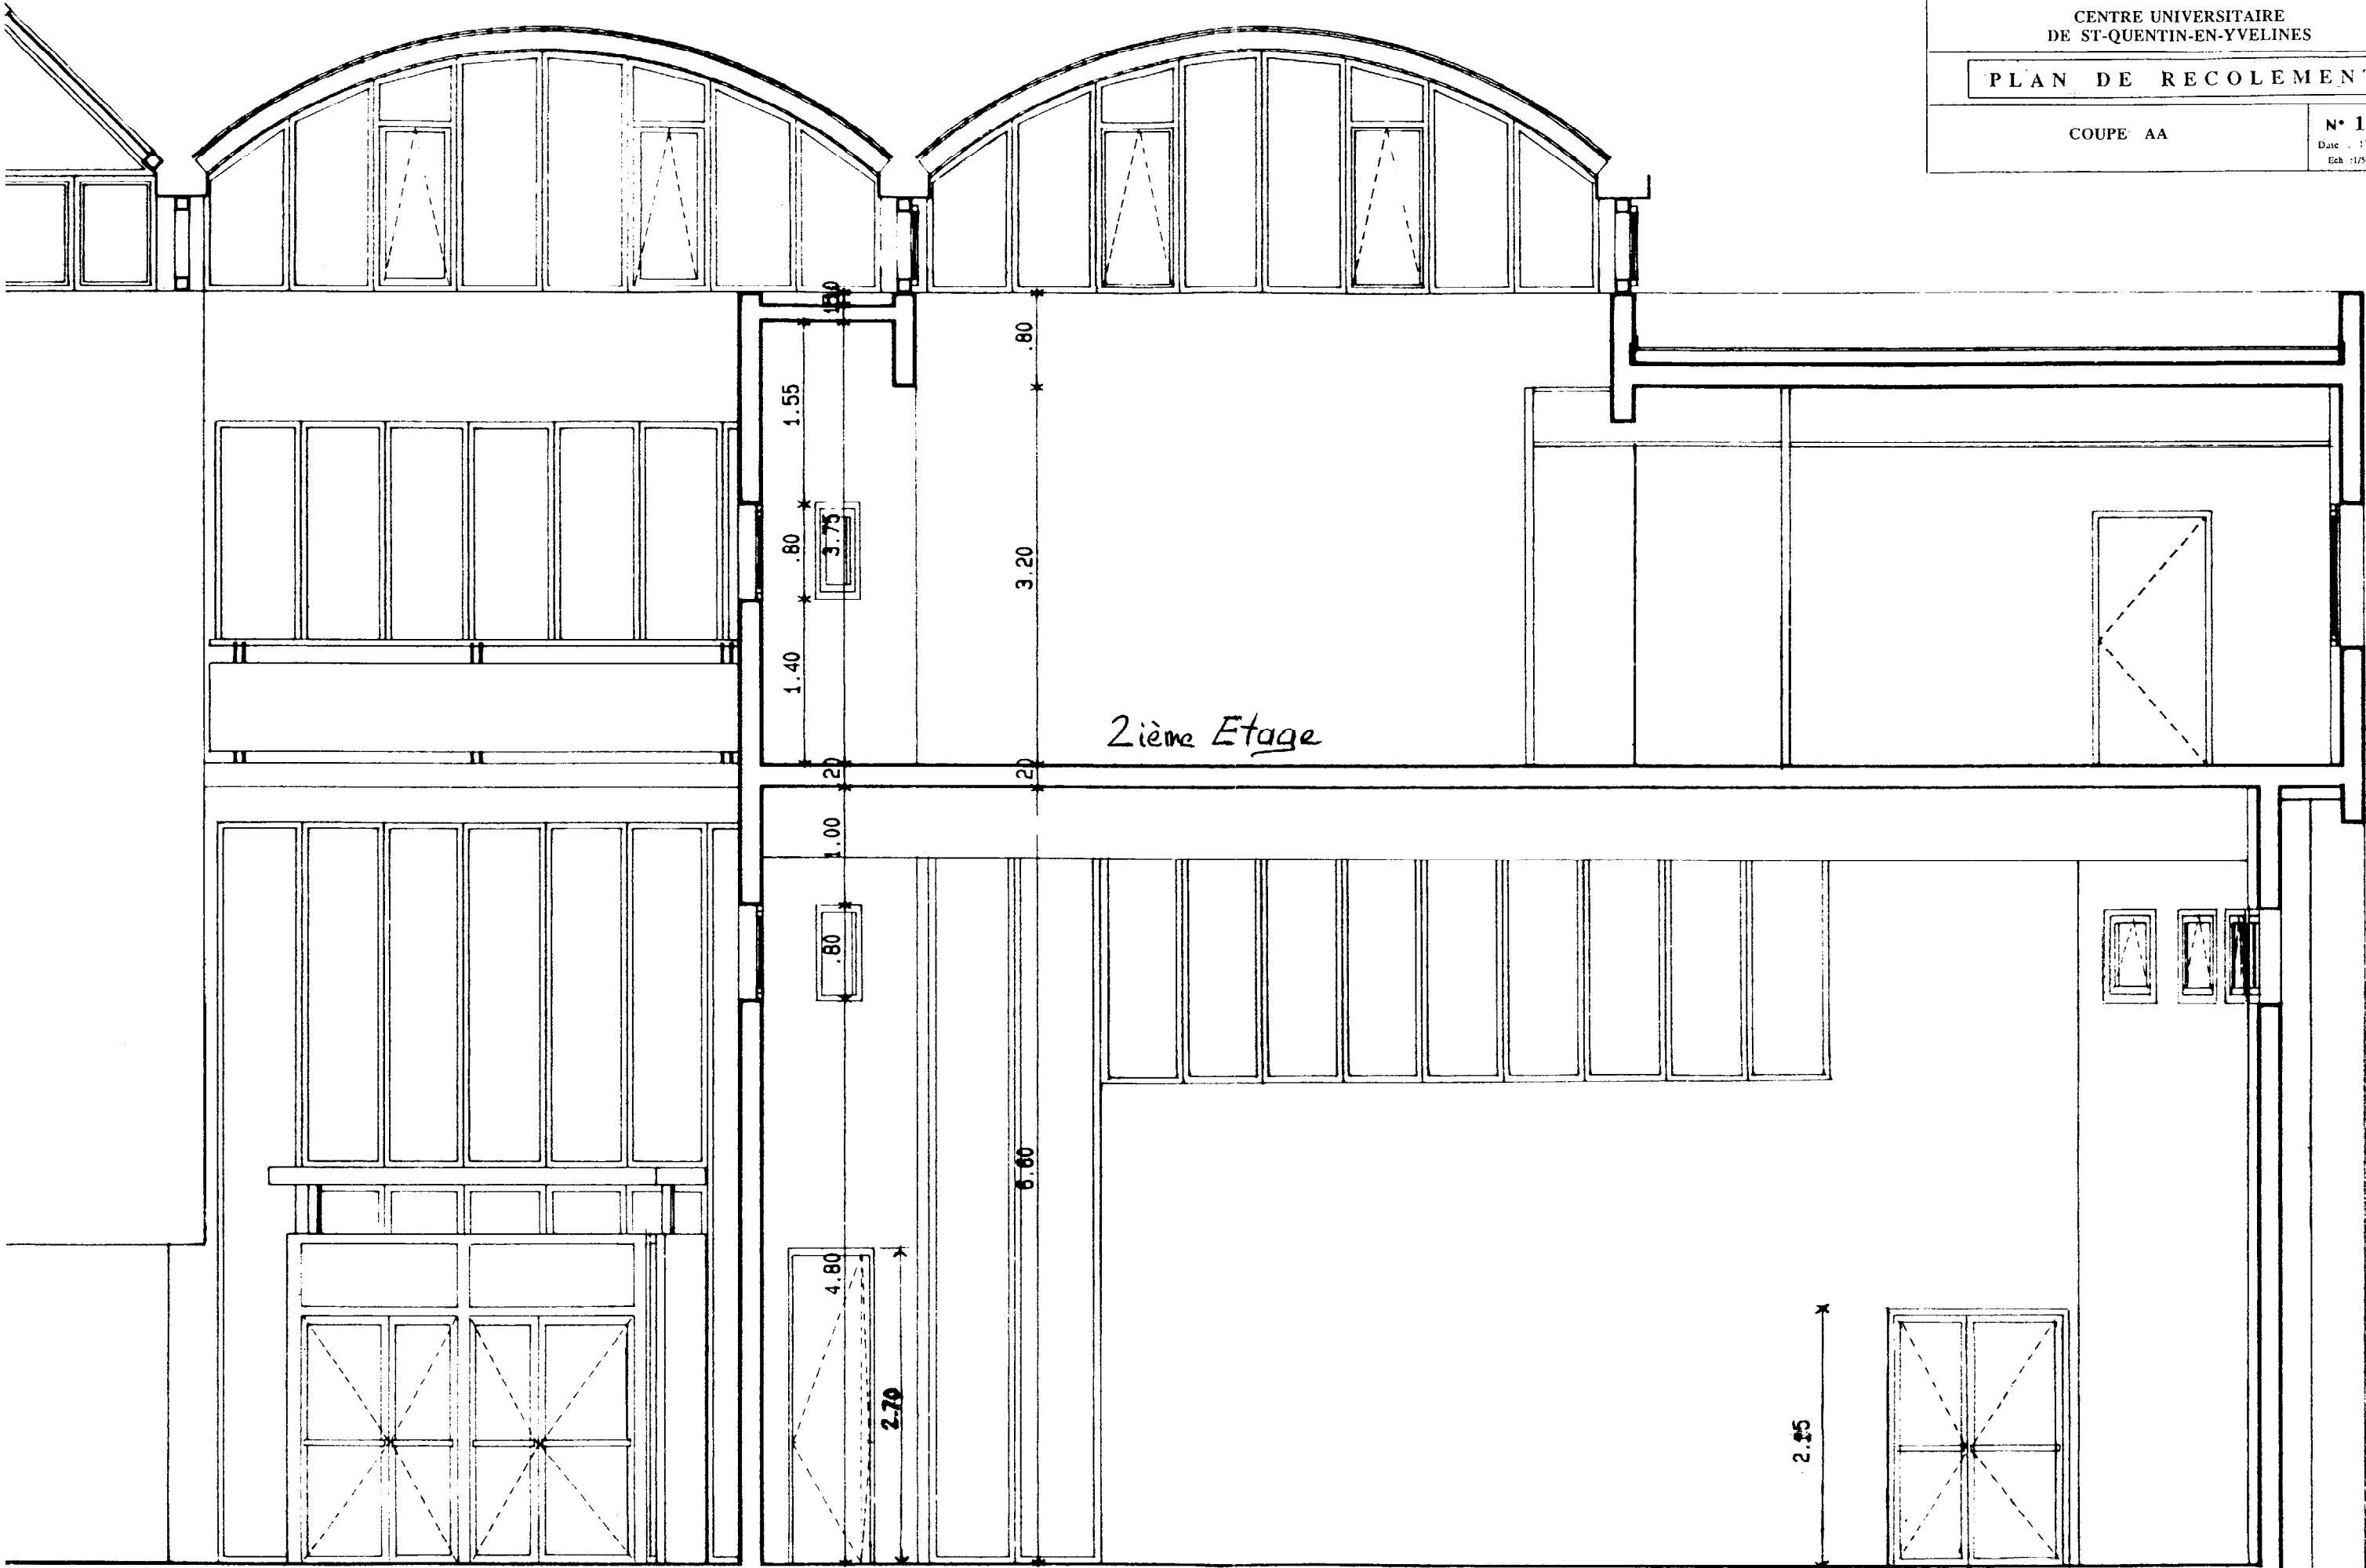



UNIVERSITE PARIS X  
 CENTRE UNIVERSITAIRE  
 DE ST-QUENTIN-EN-YVELINES

**PLAN DE RECOLEMENT**

COUPE BB

N° 13 bis  
 Ech. : 1/50e

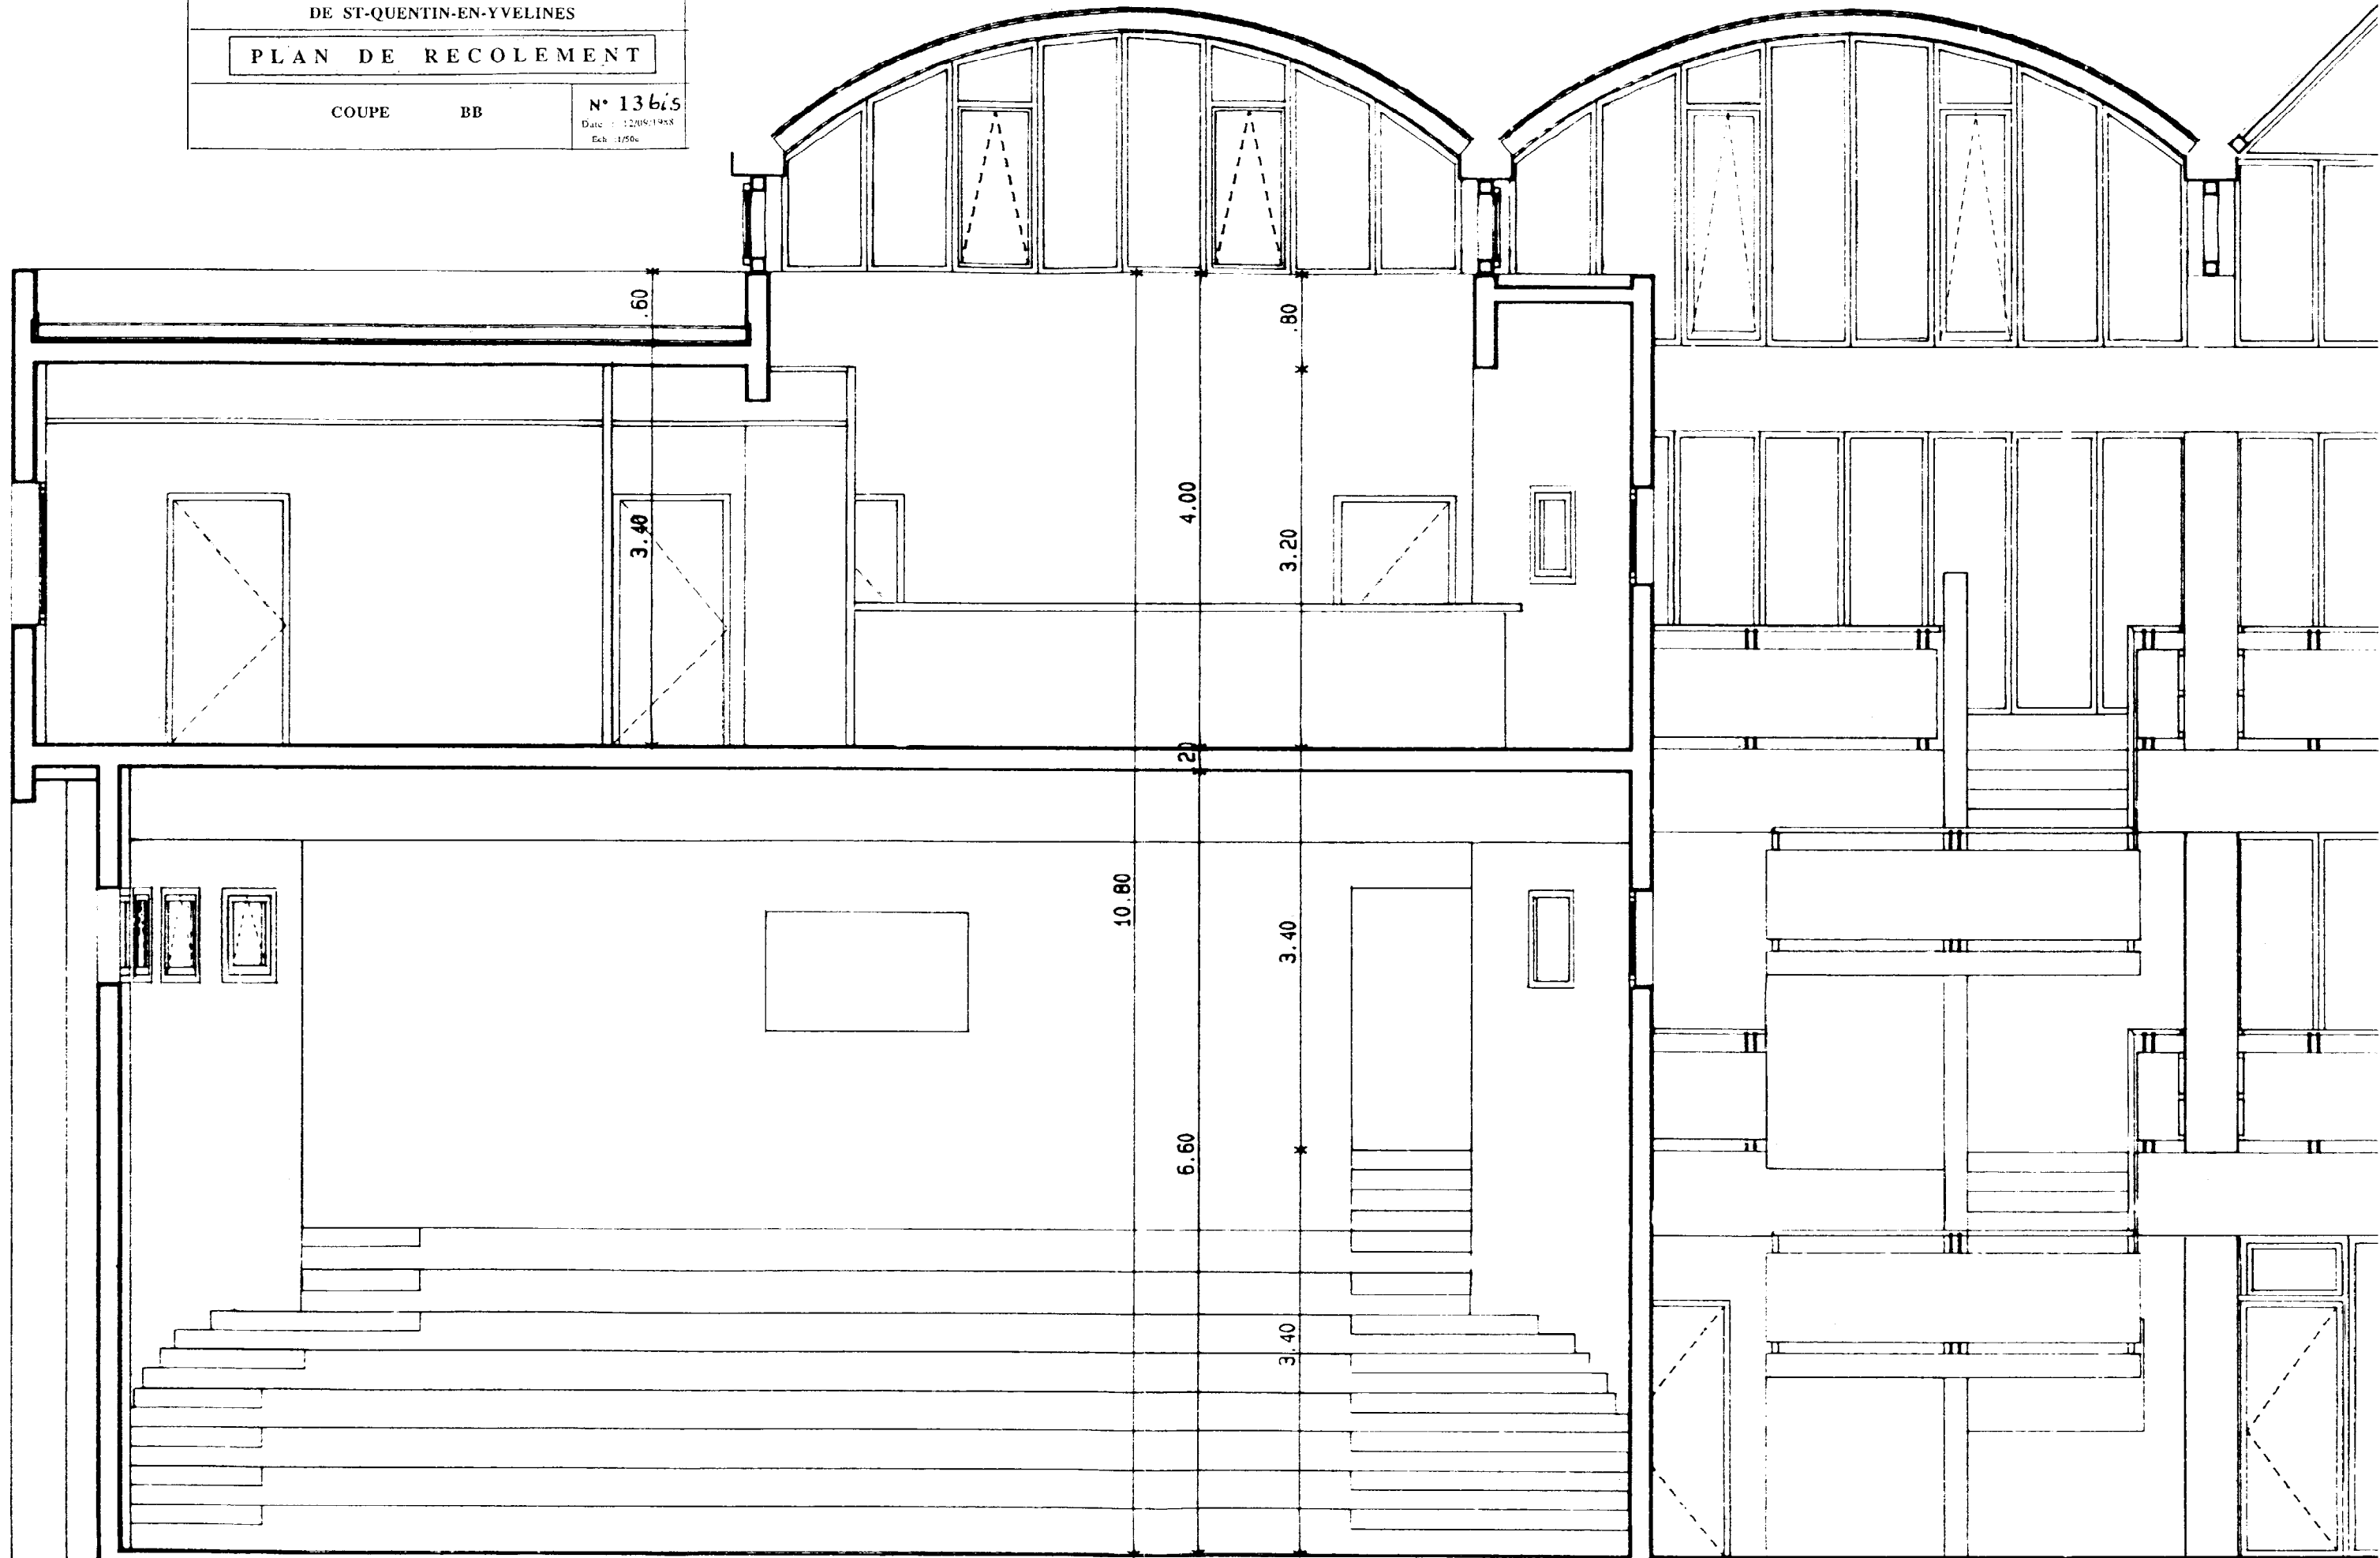


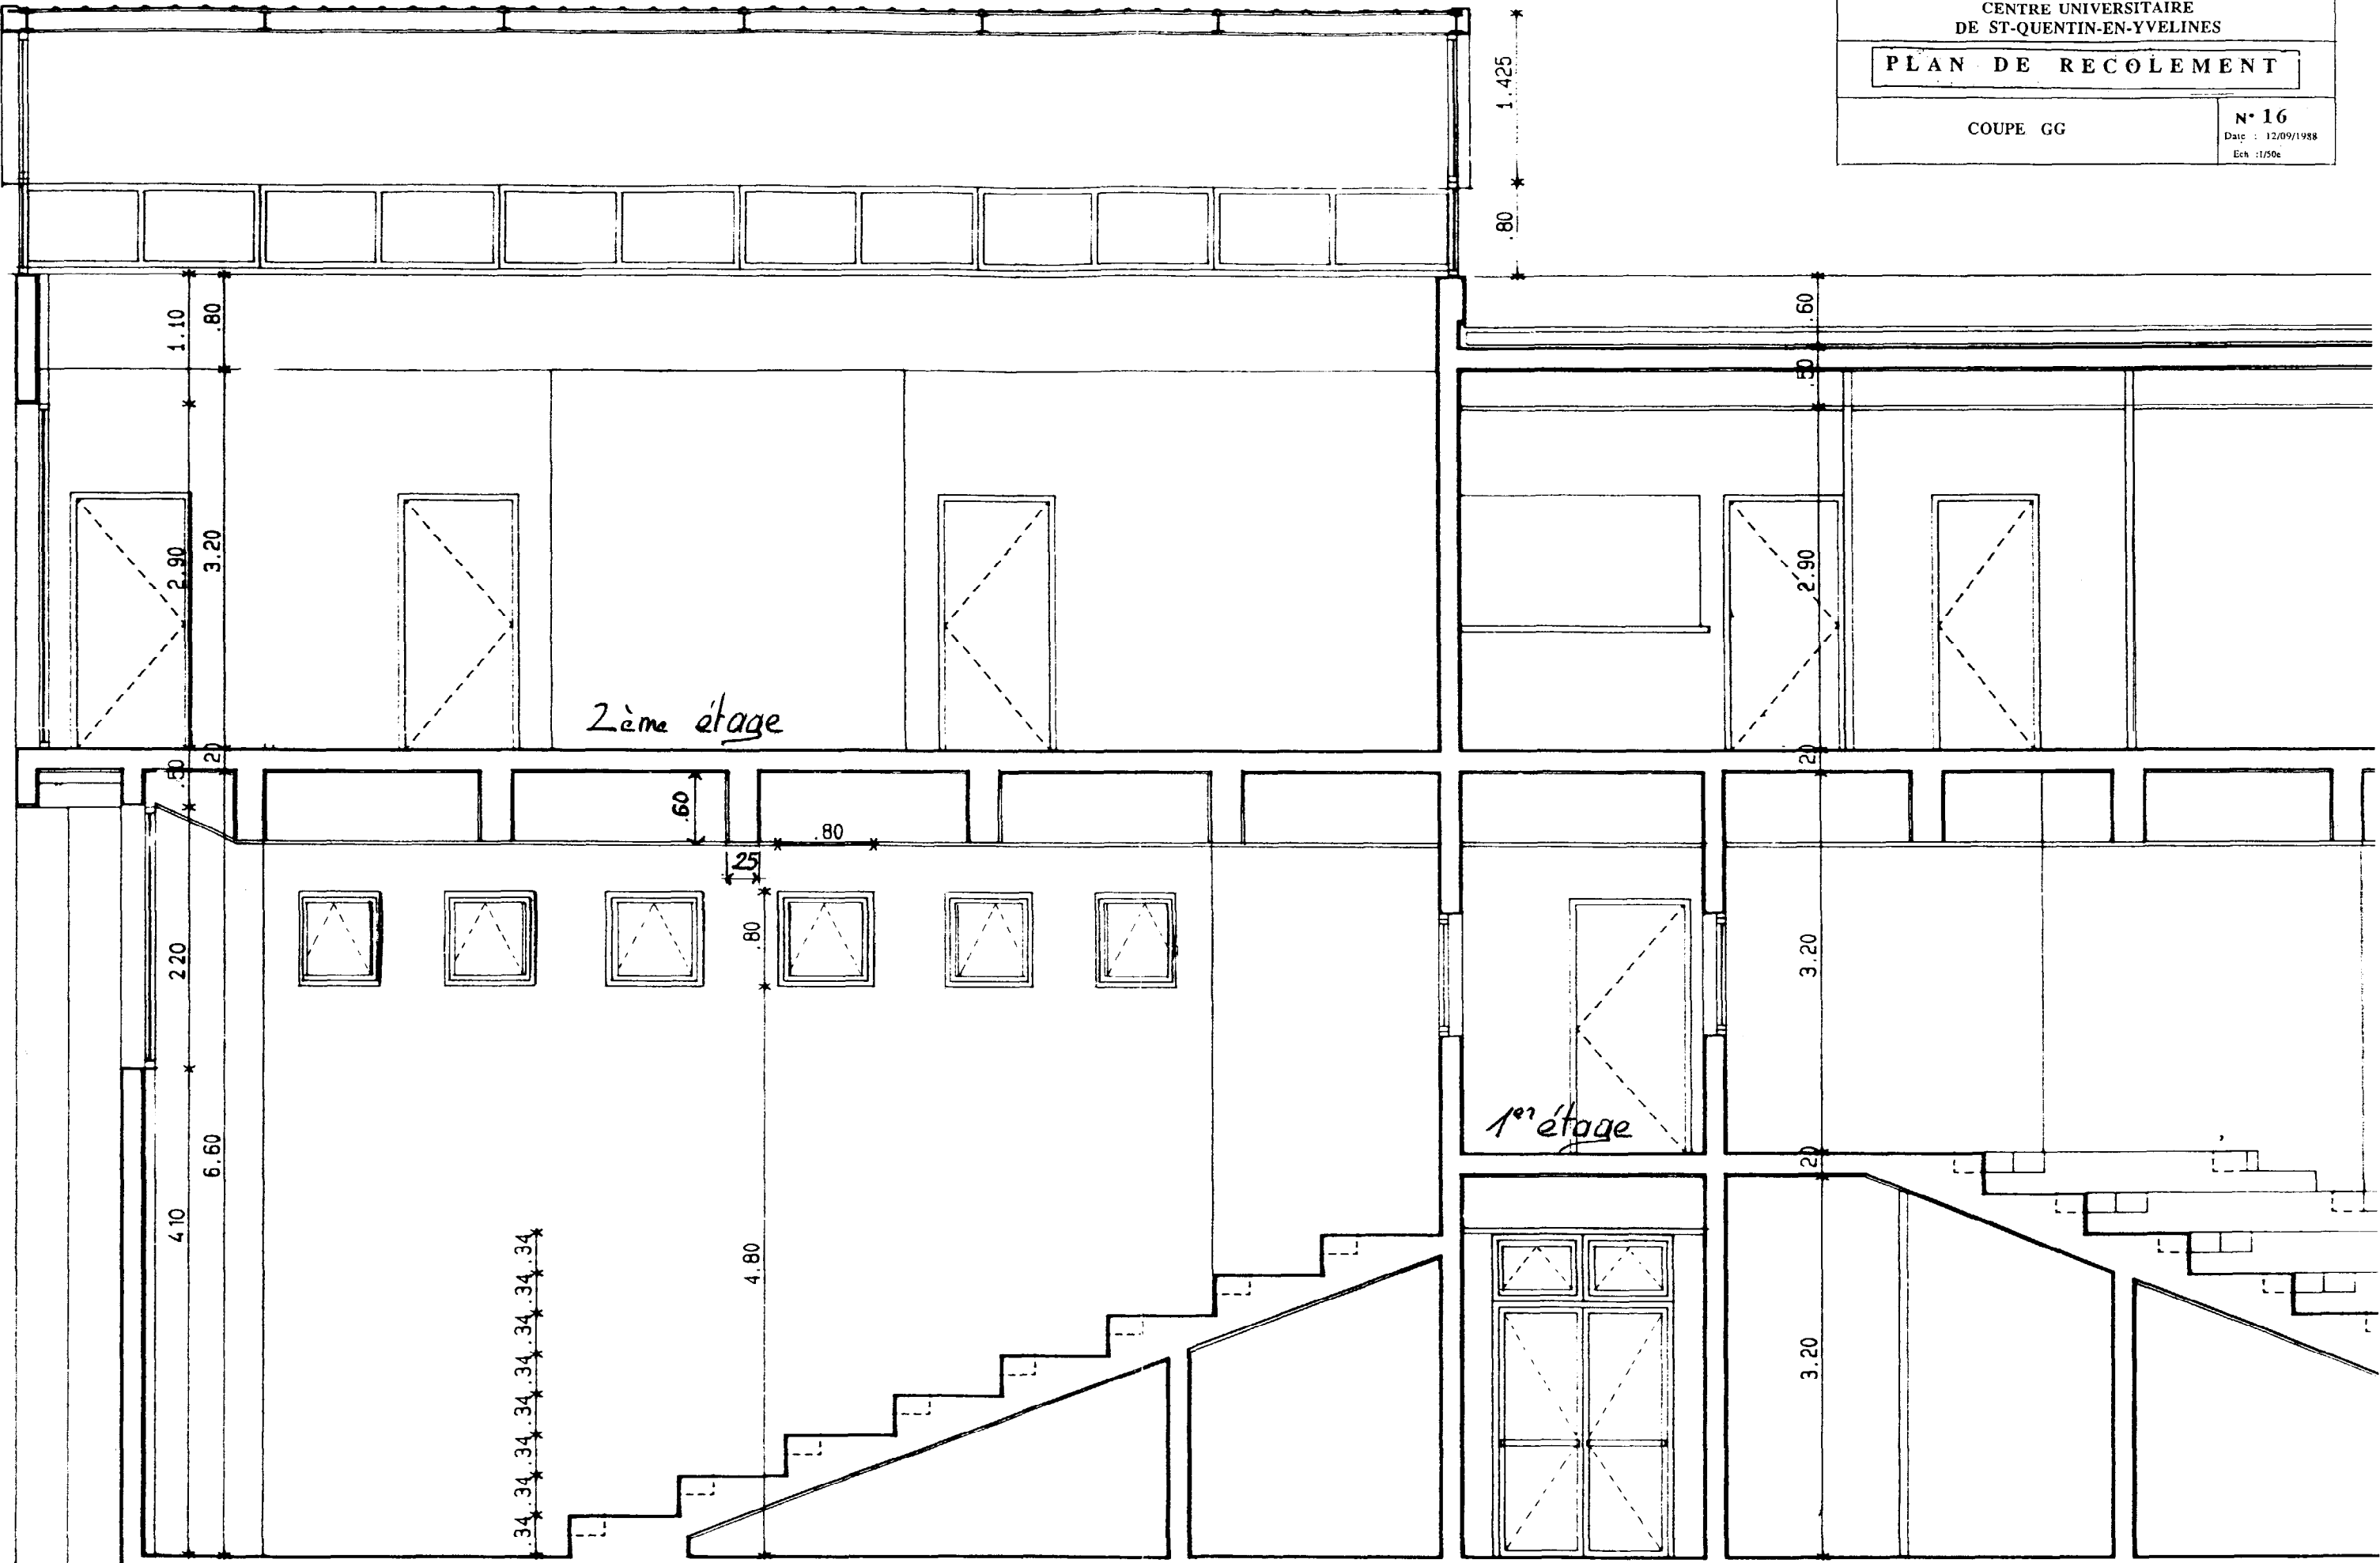

UNIVERSITE PARIS X  
 CENTRE UNIVERSITAIRE  
 DE ST-QUENTIN-EN-YVELINES

**PLAN DE REÇOLEMENT**

FACADE SUR PARVIS      N° 18  
Date : 12/09/1988  
 Ech. : 1/50

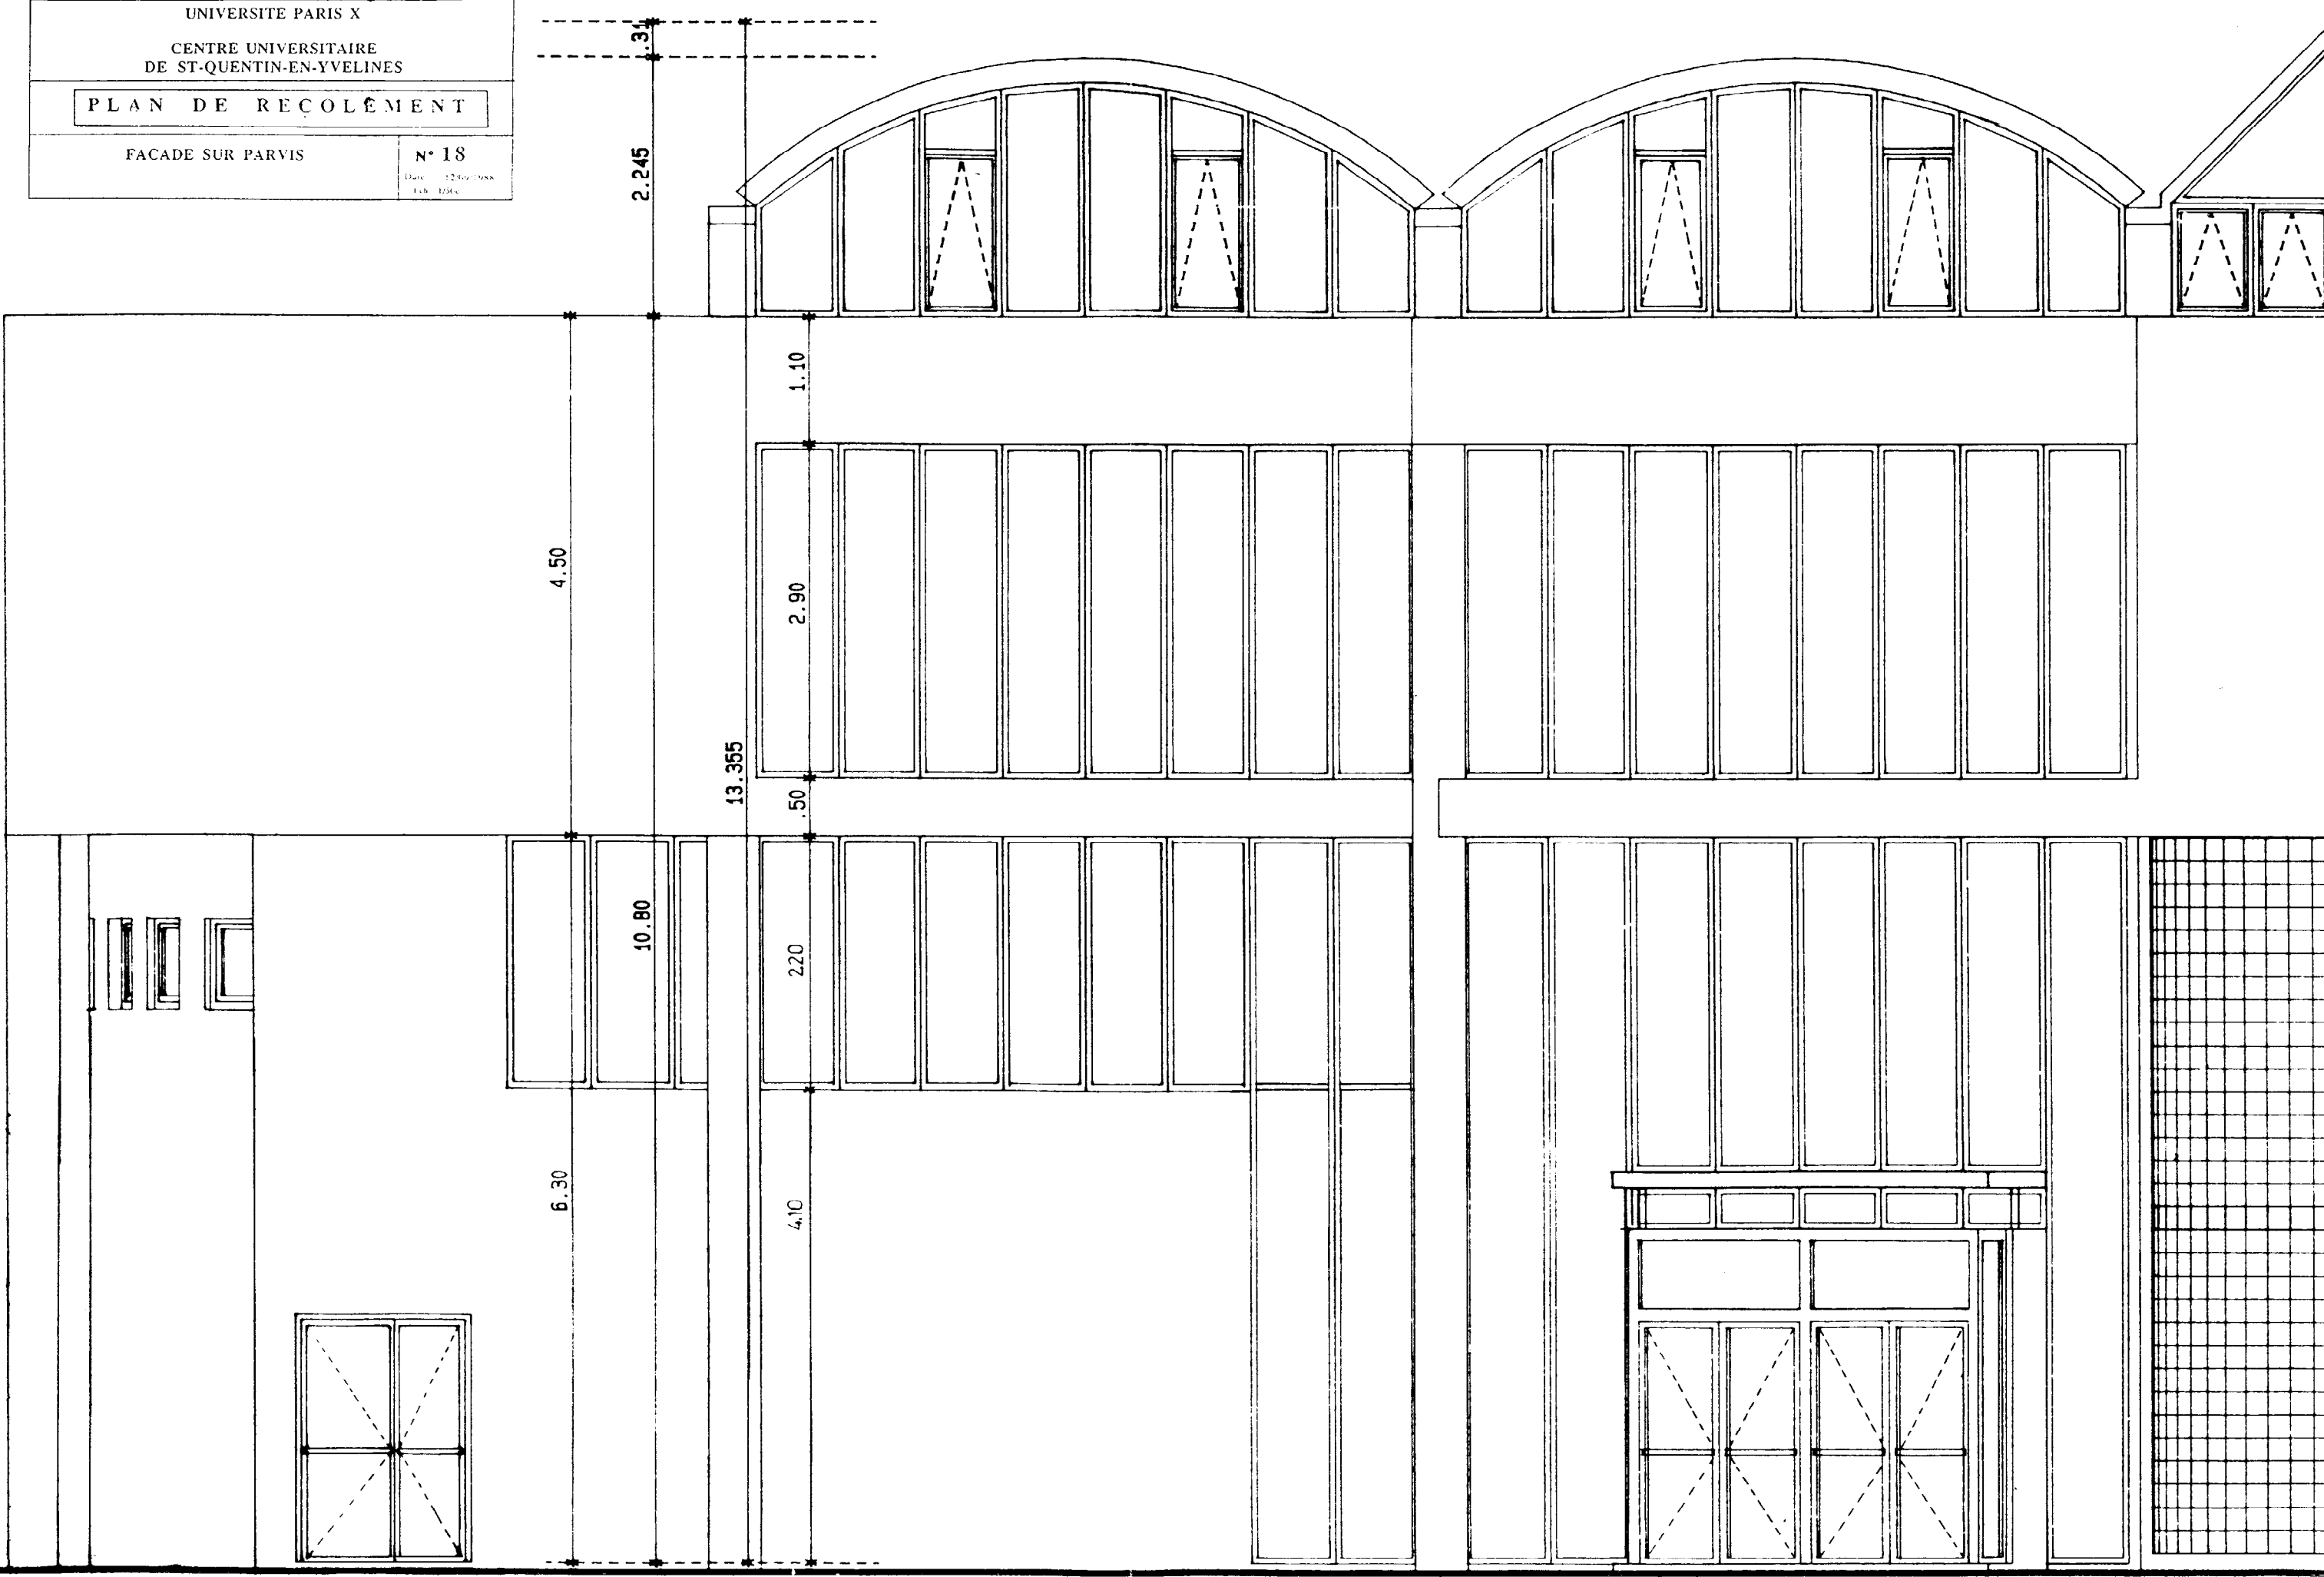

UNIVERSITE PARIS X  
 CENTRE UNIVERSITAIRE  
 DE ST-QUENTIN-EN-YVELINES

**PLAN DE RECOLEMENT**

 Date : 12/09/1988  
 E.N. 11/50e

